


TOTAAL OVERZICHT

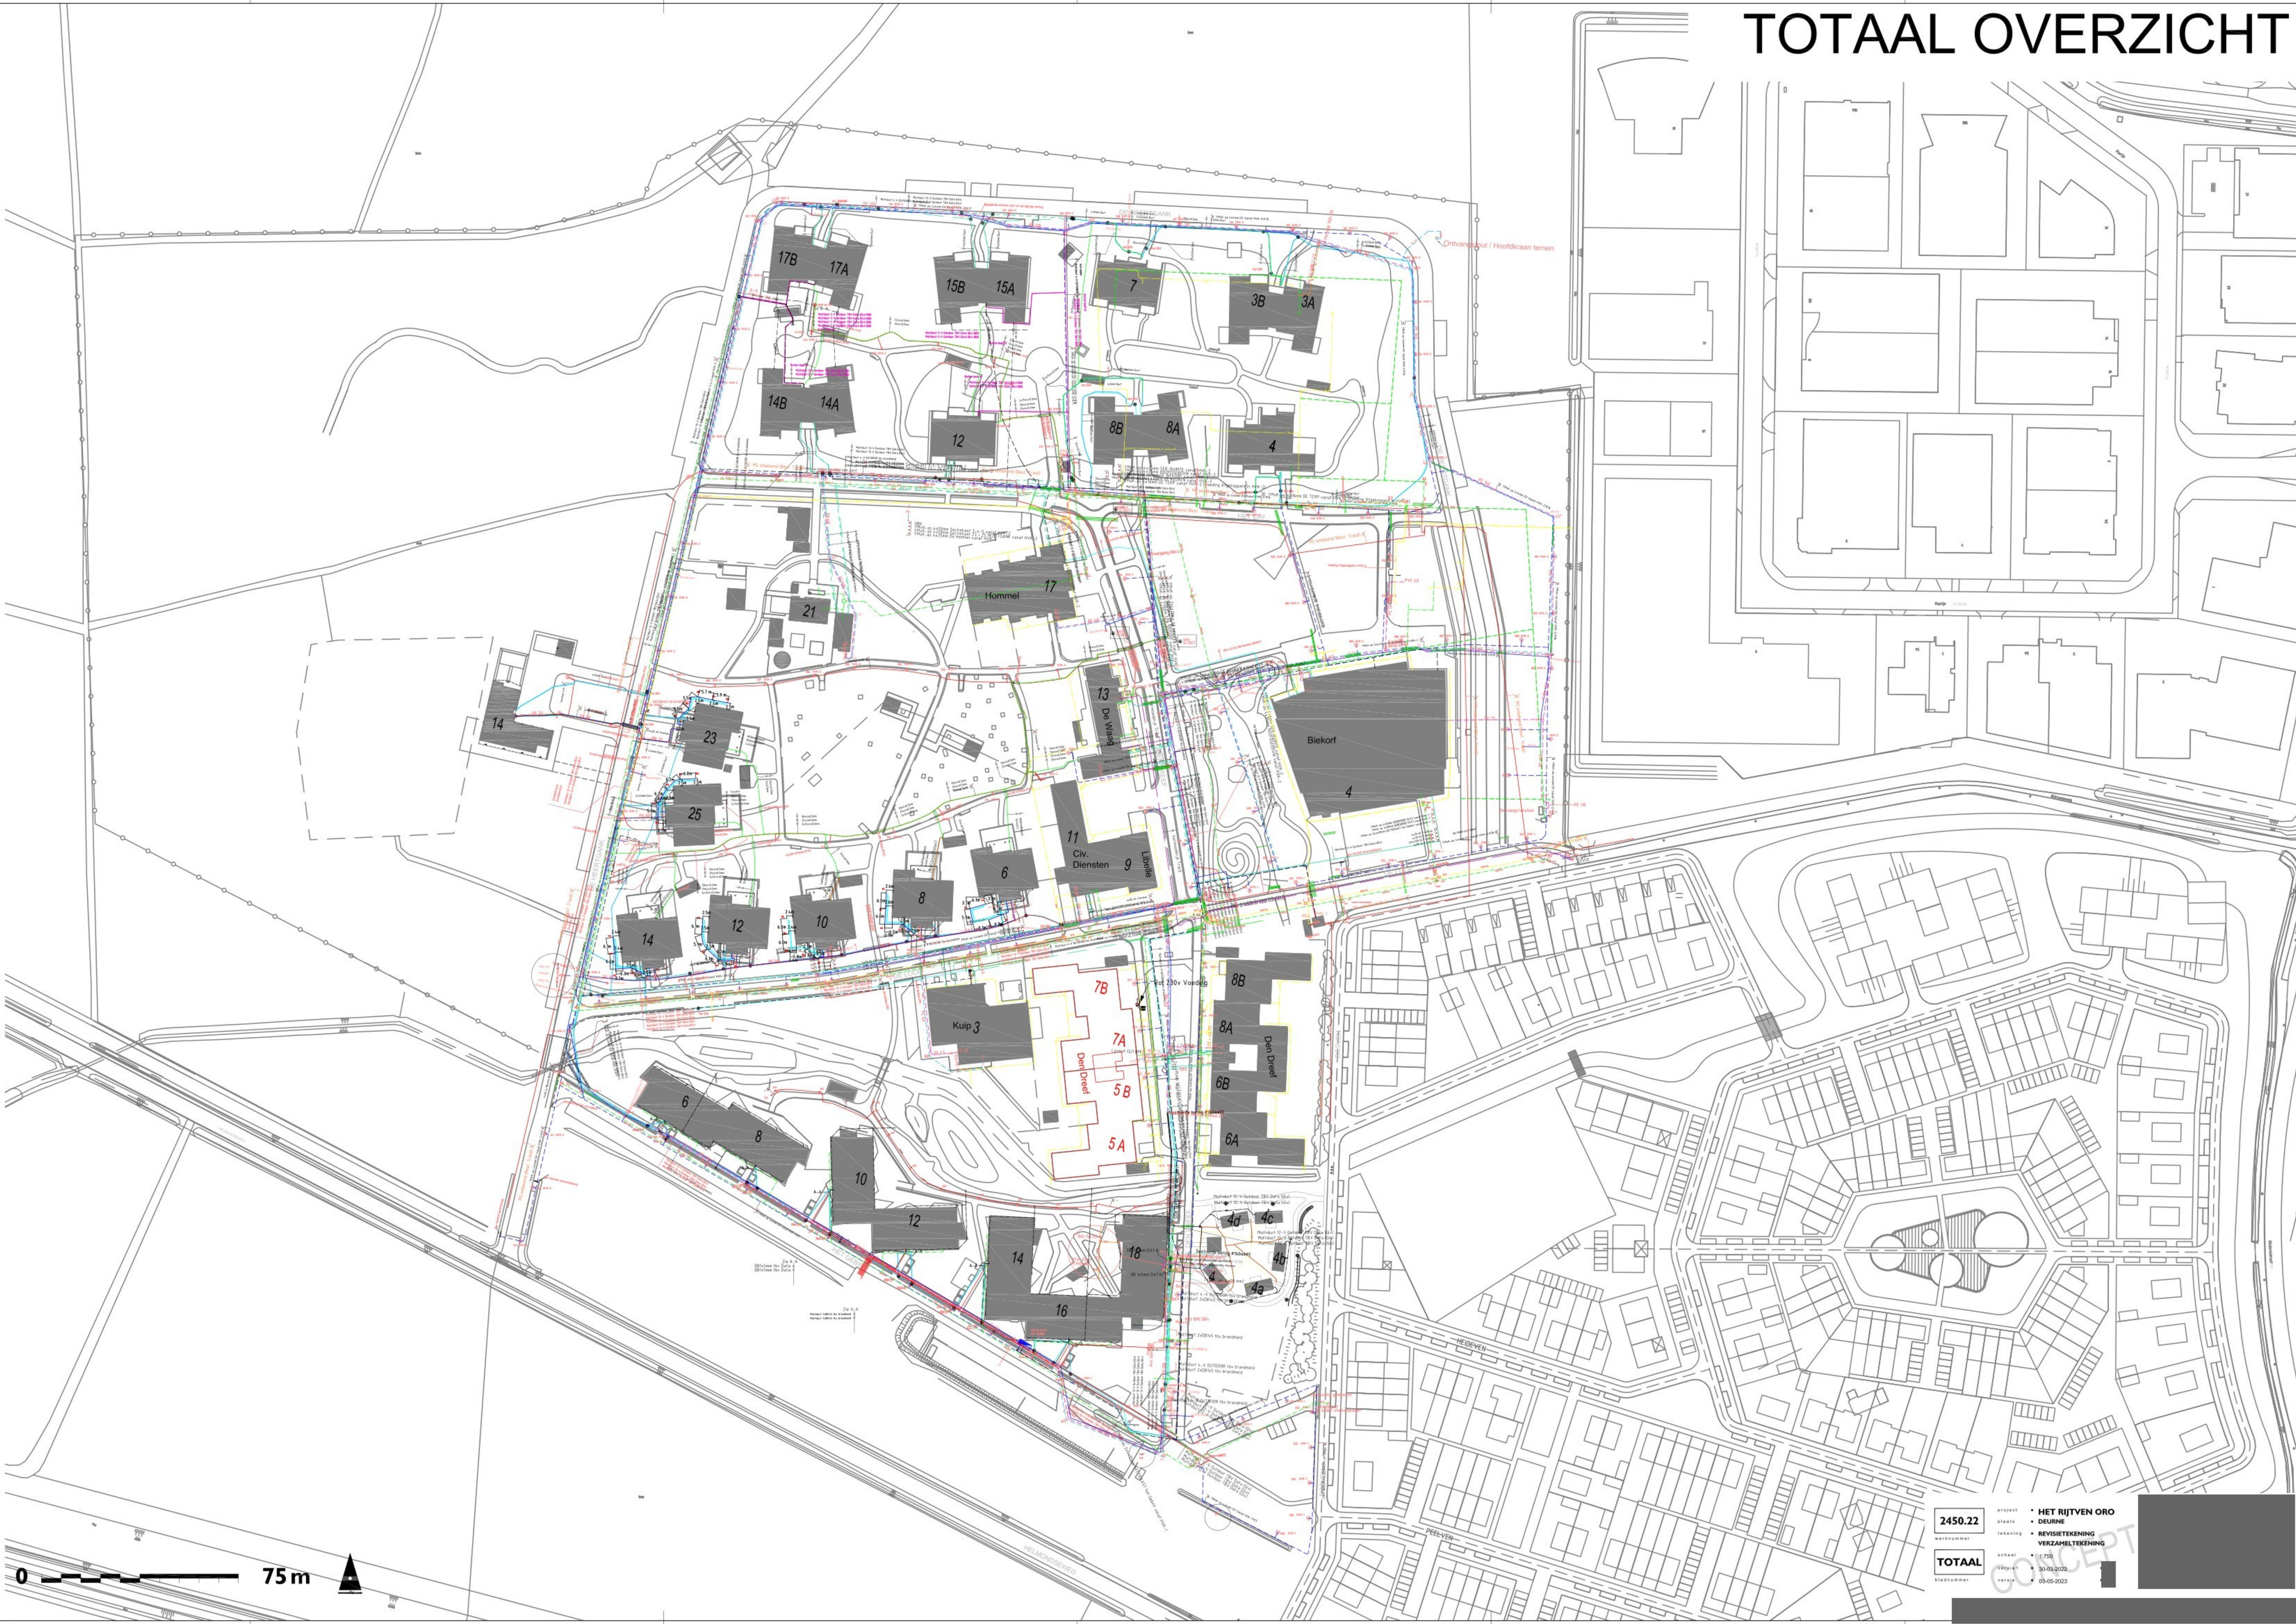

2450.22

TOTAAL

BLAATNUMMER

project

plaats

werkzaamheid

schaal

versie

• HET RIJTVEN ORO

• DEURNE

• REVISIETEKENING

• VERZAMELTEKENING

1:750

30-03-2023

03-05-2023

COCEPT

2450.22_Nieuwe_007_2019.dwg